


Brannenburg UL, UL-Schlepp, Segelflug, Motorsegler

■ UL Start und Landung, Segelflug Landung, 16-34, 1:12, Motorsegler Landung
■ Segelflug Winde Start, UL-Schlepp Start, 35, 1:15, Motorsegler Start

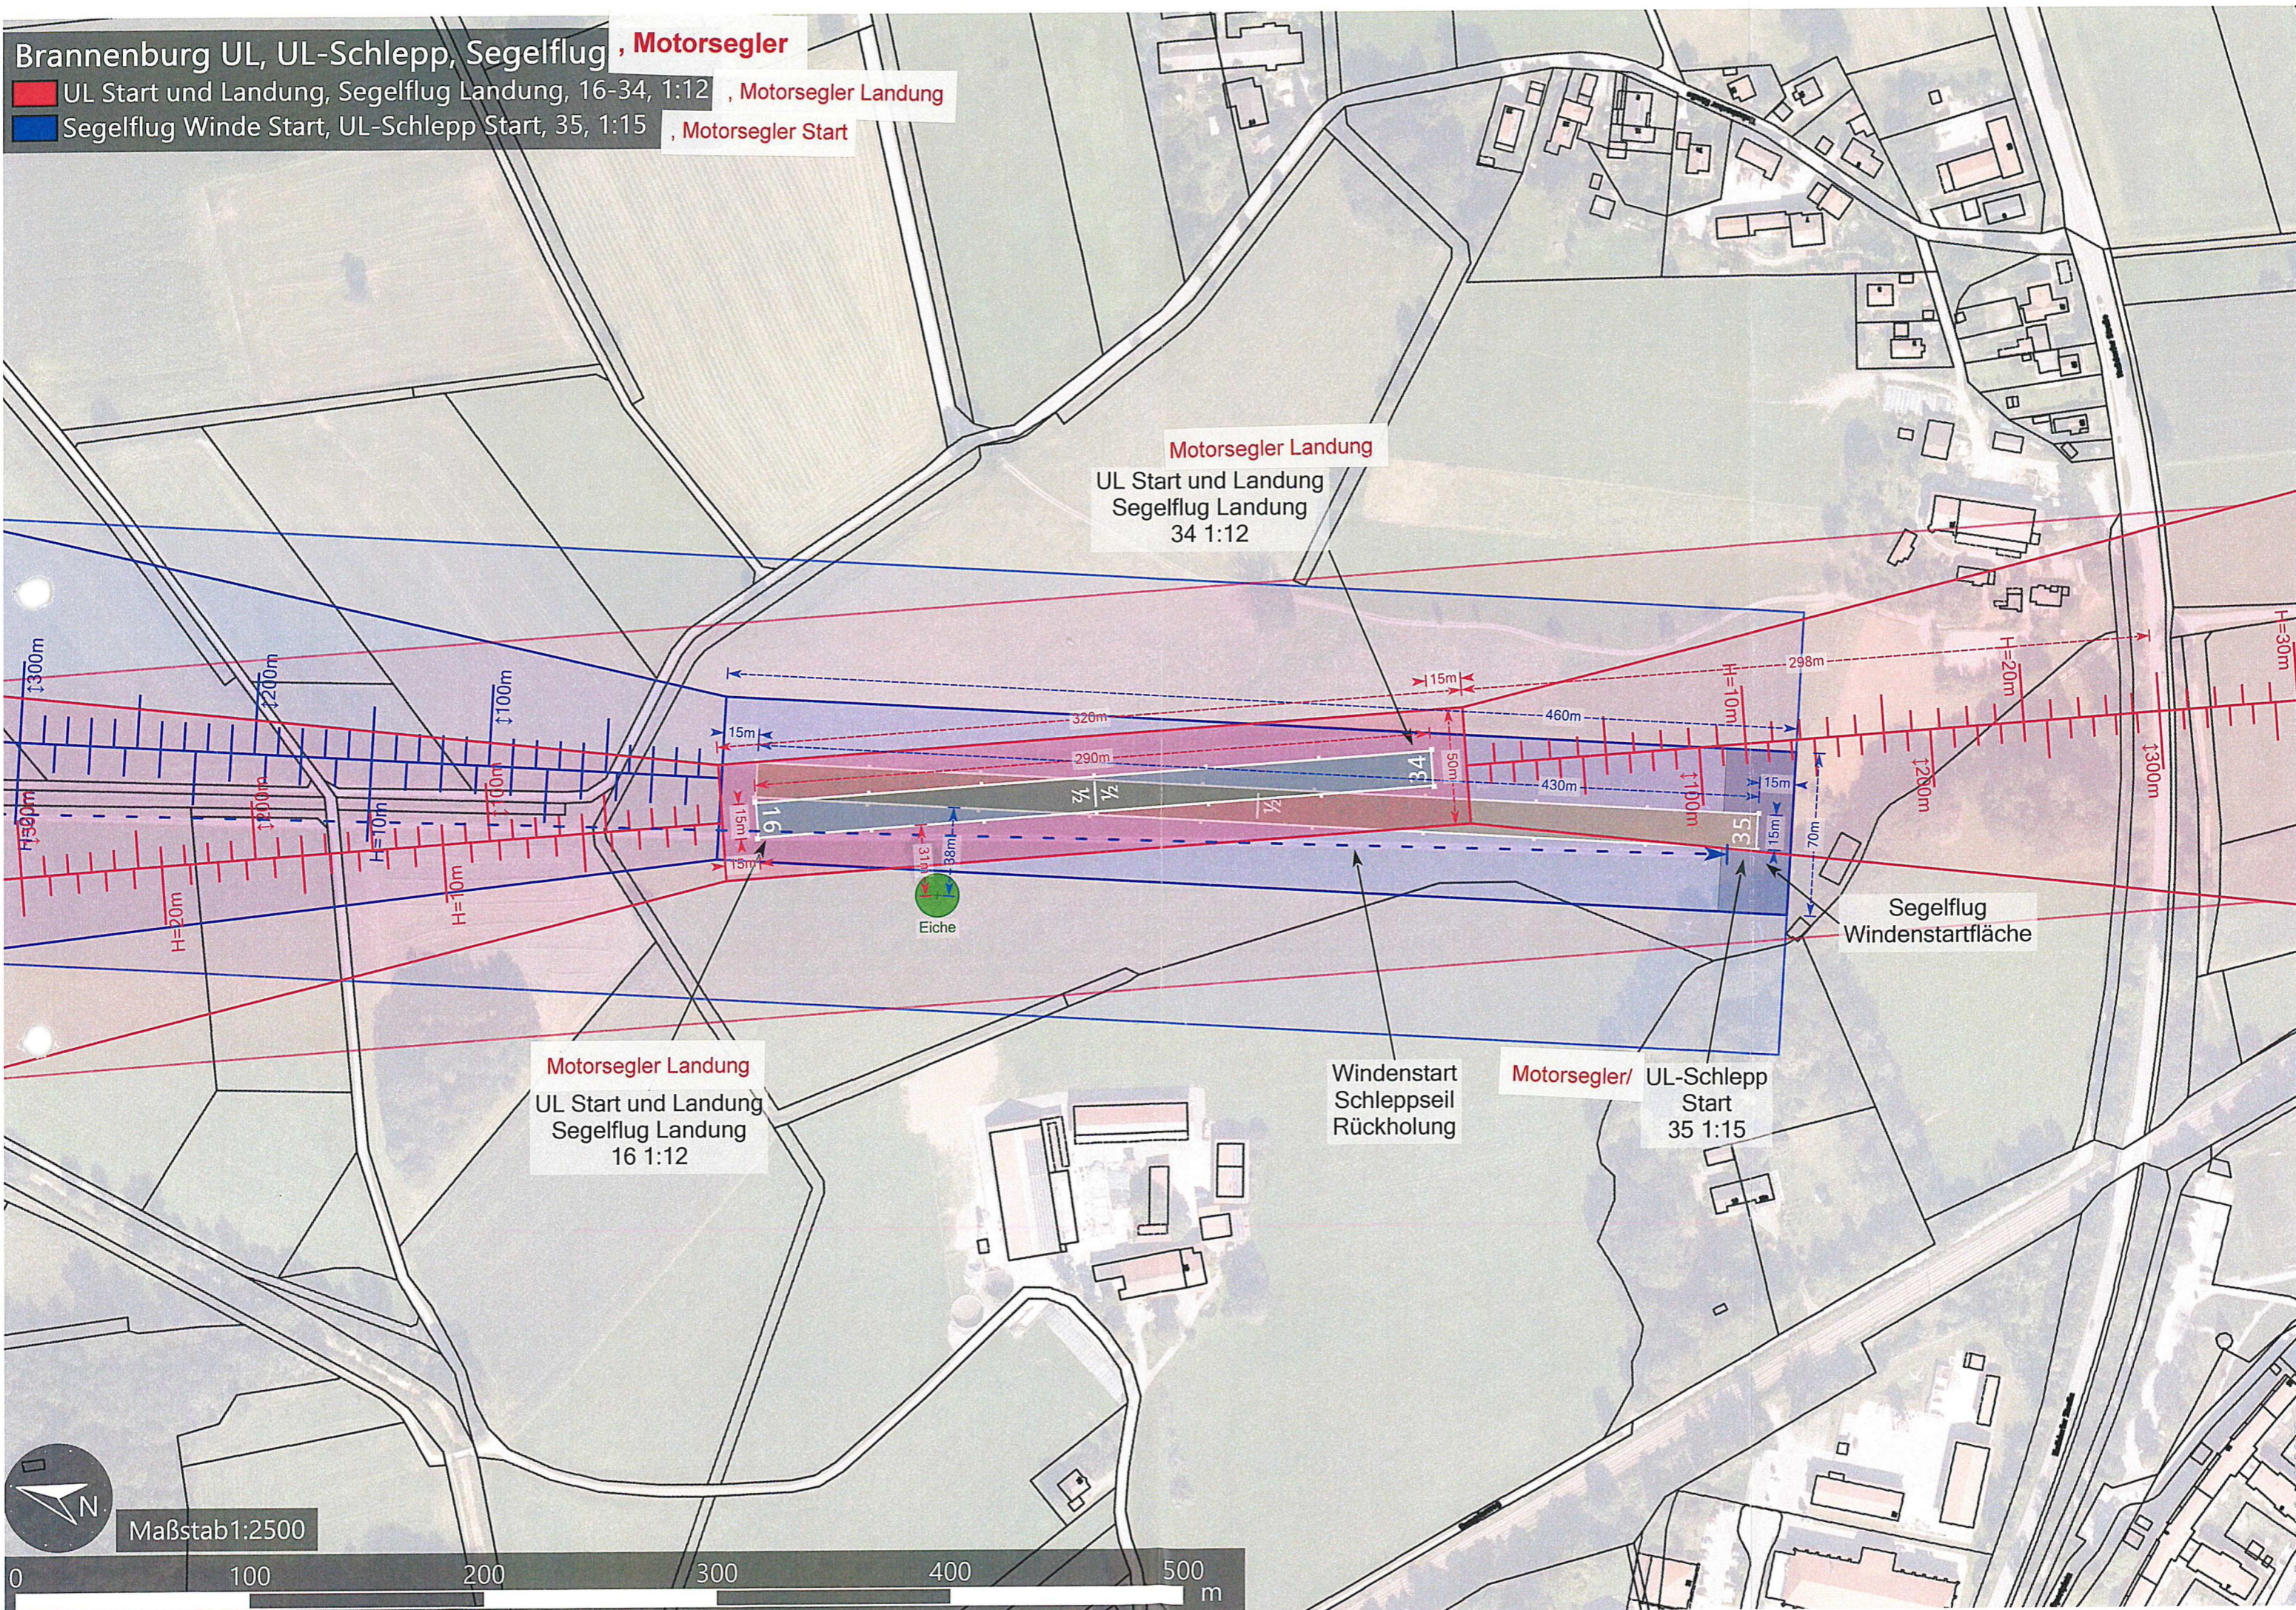

Motorsegler Landung
UL Start und Landung
Segelflug Landung
34 1:12

Motorsegler Landung
UL Start und Landung
Segelflug Landung
16 1:12

Segelflug
Windenstartfläche

Motorsegler/ UL-Schlepp
Start
35 1:15

Windenstart
Schleppseil
Rückholung

Eiche



Maßstab 1:2500

