


Gde. u. Gmkg. Waakirchen

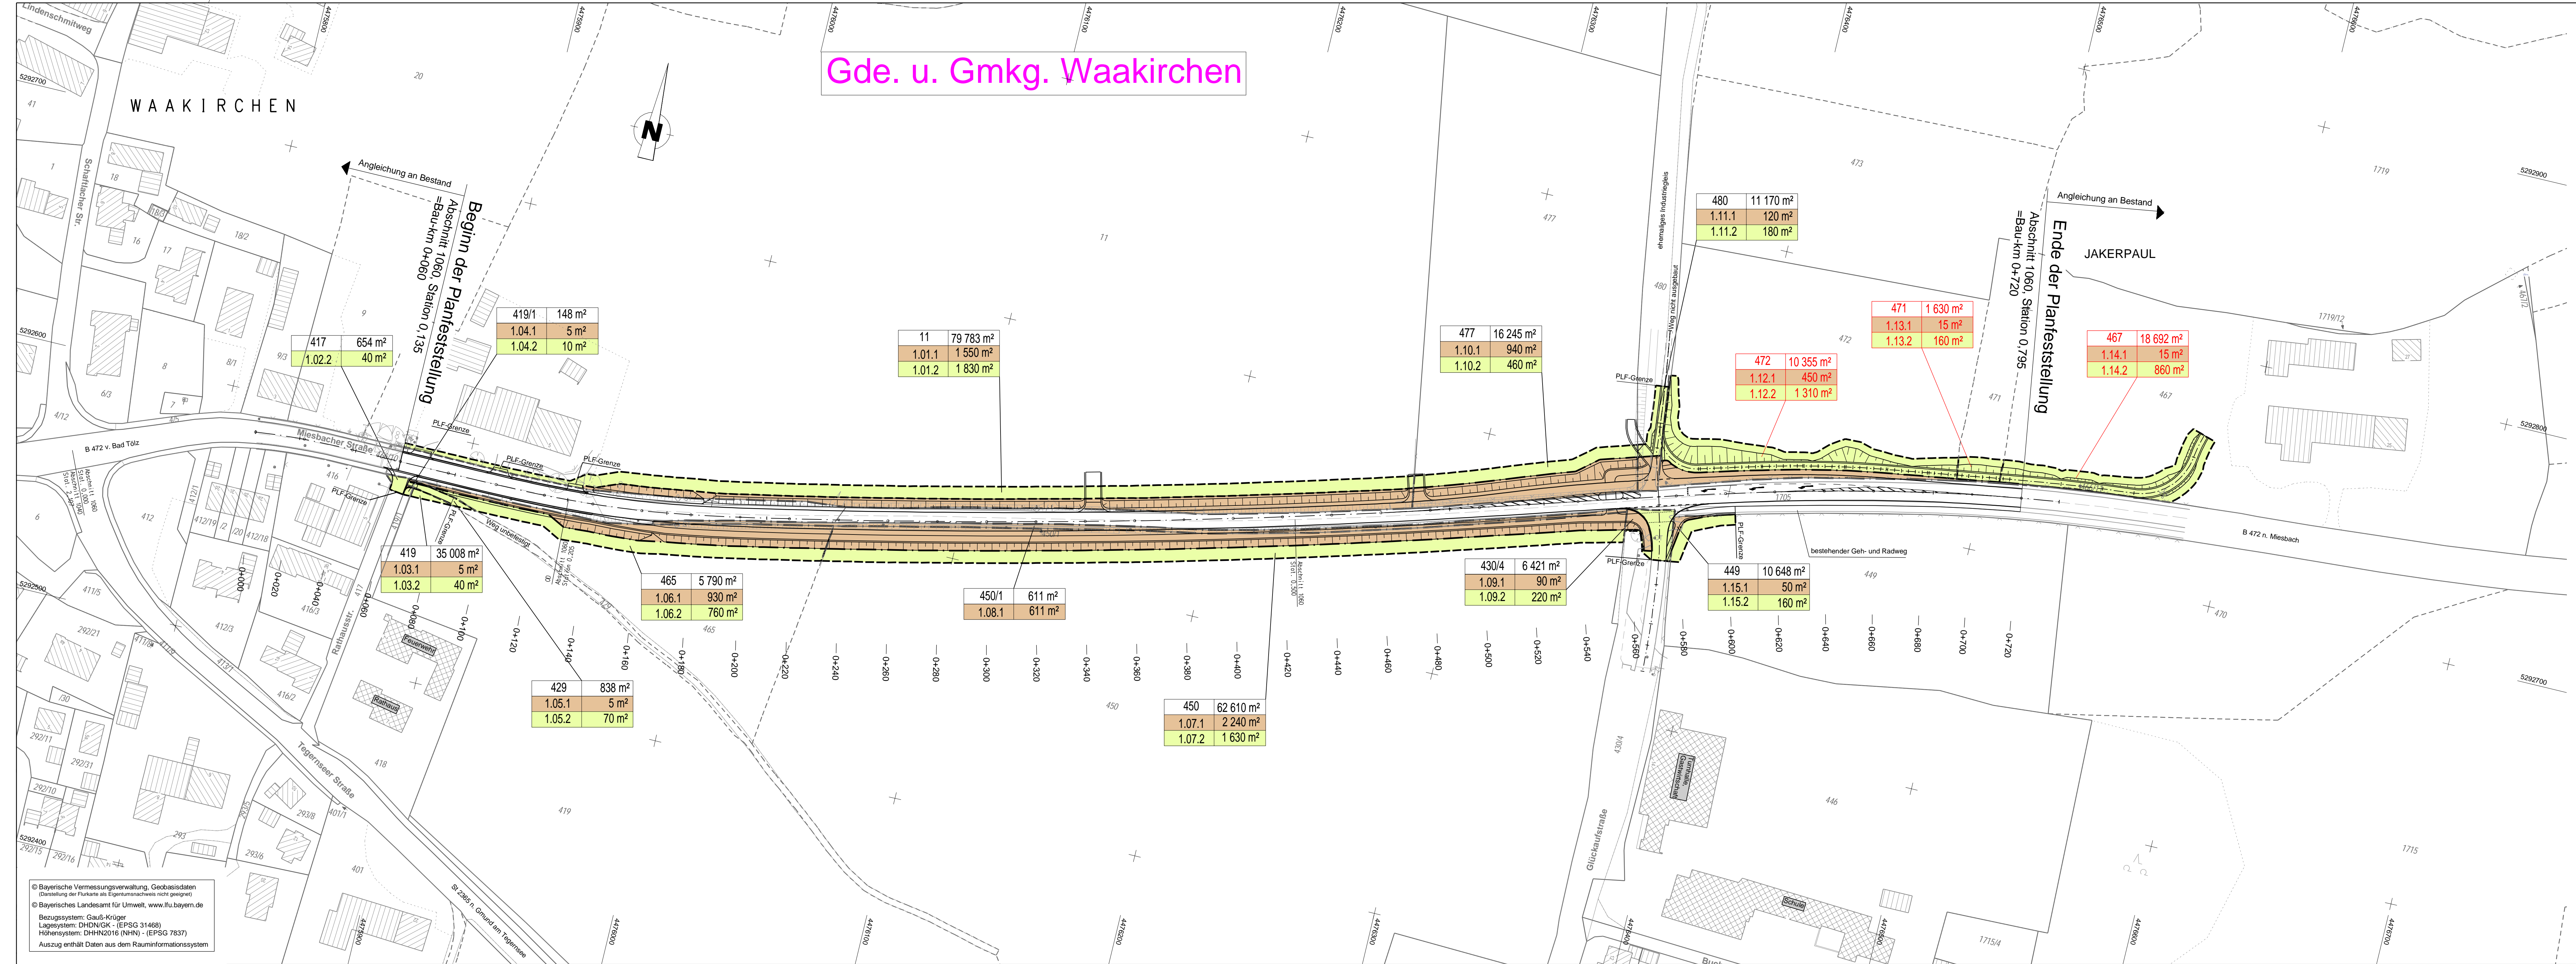

Zeichenerklärung

	zu erwerbende Fläche		Flurstücksgrenze
	vorübergehend in Anspruch zu nehmende Fläche		Flurstücksgrenze n. festg. Flurstücksnummer

Flurstück Nr.	
176/3	5664 m²
1.30.1	1230 m²
1.30.2	250 m²

Größe des Flurstückes
Grunderwerb
vorübergehende Inanspruchnahme
fl. Nr. im Grunderwerbsverzeichnis
Grunderwerbsplan Nr.

Mit Roteintragungen vom 24.01.2024

Staatliches Bauamt Rosenheim Wittelsbacherstraße 11 83022 Rosenheim Tel.: 08031/394-0, Fax: 08031/394-2169, E-Mail: poststelle@stbaro.bayern.de	bearbeitet:	Sept. 20	Hasenknopf
	gezeichnet:	Sept. 20	Weigle / Pon.
	geprüft:	Sept. 20	Geitz
	Projekt:	B0472_Ausbau_Waakirchen_KV-Kammerloh	

Nr.	Art der Änderung	Datum	Zeichen

Feststellungsentwurf

Straßenbauverwaltung Freistaat Bayern		Unterlage / Blatt-Nr.: 10	
Staatliches Bauamt Rosenheim		Lageplan	
Straße / Abschn.-Nr. / Station: B 472 / 1060 / 0,135 - 0,795		Grunderwerb	
PROJIS-Nr.:		Maßstab: 1 : 1000	
B 472 Bad Tölz - Miesbach Ausbau Waakirchen - KV Kammerloh Bau-km 0+060 - Bau-km 0+720			
aufgestellt: Staatliches Bauamt Rosenheim Leithner, Baudirektor Rosenheim, den 07.07.2021			

© Bayerische Vermessungsverwaltung, Geobasisdaten
(Darstellung der Flurkarte als Eigentumsnachweis nicht geeignet)
© Bayerisches Landesamt für Umwelt, www.lfu.bayern.de
Bezugssystem: Gauß-Krüger
Lagesystem: DHDN/GK (EPSG 31466)
Höhensystem: DHHN2016 (NNHN) - (EPSG 7837)
Auszug enthält Daten aus dem Rauminformationssystem